


LEGENDA

- proj. krawędź ciągu pieszorowerowego – zatopiony opornik betonowy
- proj. krawędź – obrzeże betonowe
- proj. ciąg pieszorowerowy – nawierzchnia bitumiczna (konstrukcję zymiarowano na ruch KR1)
- proj. ciąg pieszorowerowy – nawierzchnia bitumiczna (konstrukcję zymiarowano na ruch KR2)
- proj. ciąg pieszorowerowy – nawierzchnia z kostki bezfazowej (konstrukcję zymiarowano na ruch KR1)
- proj. krawędź pobocza gruntowego
- proj. skarpa
- istniejące granice działek
- zakres inwestycji (zakres terenu objętego wnioskiem o wydanie decyzji o lokalizacji inwestycji celu publicznego)
- zakres inwestycji (obowiązujący miejscowy plan zagospodarowania przestrzennego UCHWAŁA NR XLIX/637/V/2009 "PARK NAD WARTĄ")
- zakres inwestycji (obowiązujący miejscowy plan zagospodarowania przestrzennego UCHWAŁA NR XXIV/216/V/2007 "KAMPUS POLITECHNIKI POZNAŃSKIEJ W PAŚMIE WARTA")
- numery istniejących działek

Wykonawca:	 ALDROG Sp. z o.o. ul. Starołęcka 7, wej. A 61-361 Poznań tel.: 506 057 807	Data: 05.2016
Inwestor:	Miasto Poznań Plac Kolegiacki 17 61-841 Poznań	Nr umowy: KPRM-XI.042.8.2.1.2016
PROJEKT BUDOWLANO - WYKONAWCZY DLA BUDOWY ŚCIEŻKI PIESZO - ROWEROWEJ, BIEGNĄCEJ POMIĘDZY RZEKĄ CYBINĄ A MOSTEM KRÓLOWEJ JADWIGI W POZNANIU W RAMACH ZADANIA: "WARTOSTRADA - POZNAŃSKI CIĄG PIESZO-ROWEROWY"		
BRANŻA DROGOWA		
Stanowisko:	Imię i nazwisko:	Nr uprawnień:
Projektant:	mgr inż. P. Nowaczyk	WKP/0297/POOD/09
Opracował:	mgr inż. P. Knapieński	
PLAN ZAGOSPODAROWANIA TERENU		Skala: 1:500 Nr rys.: 2.3

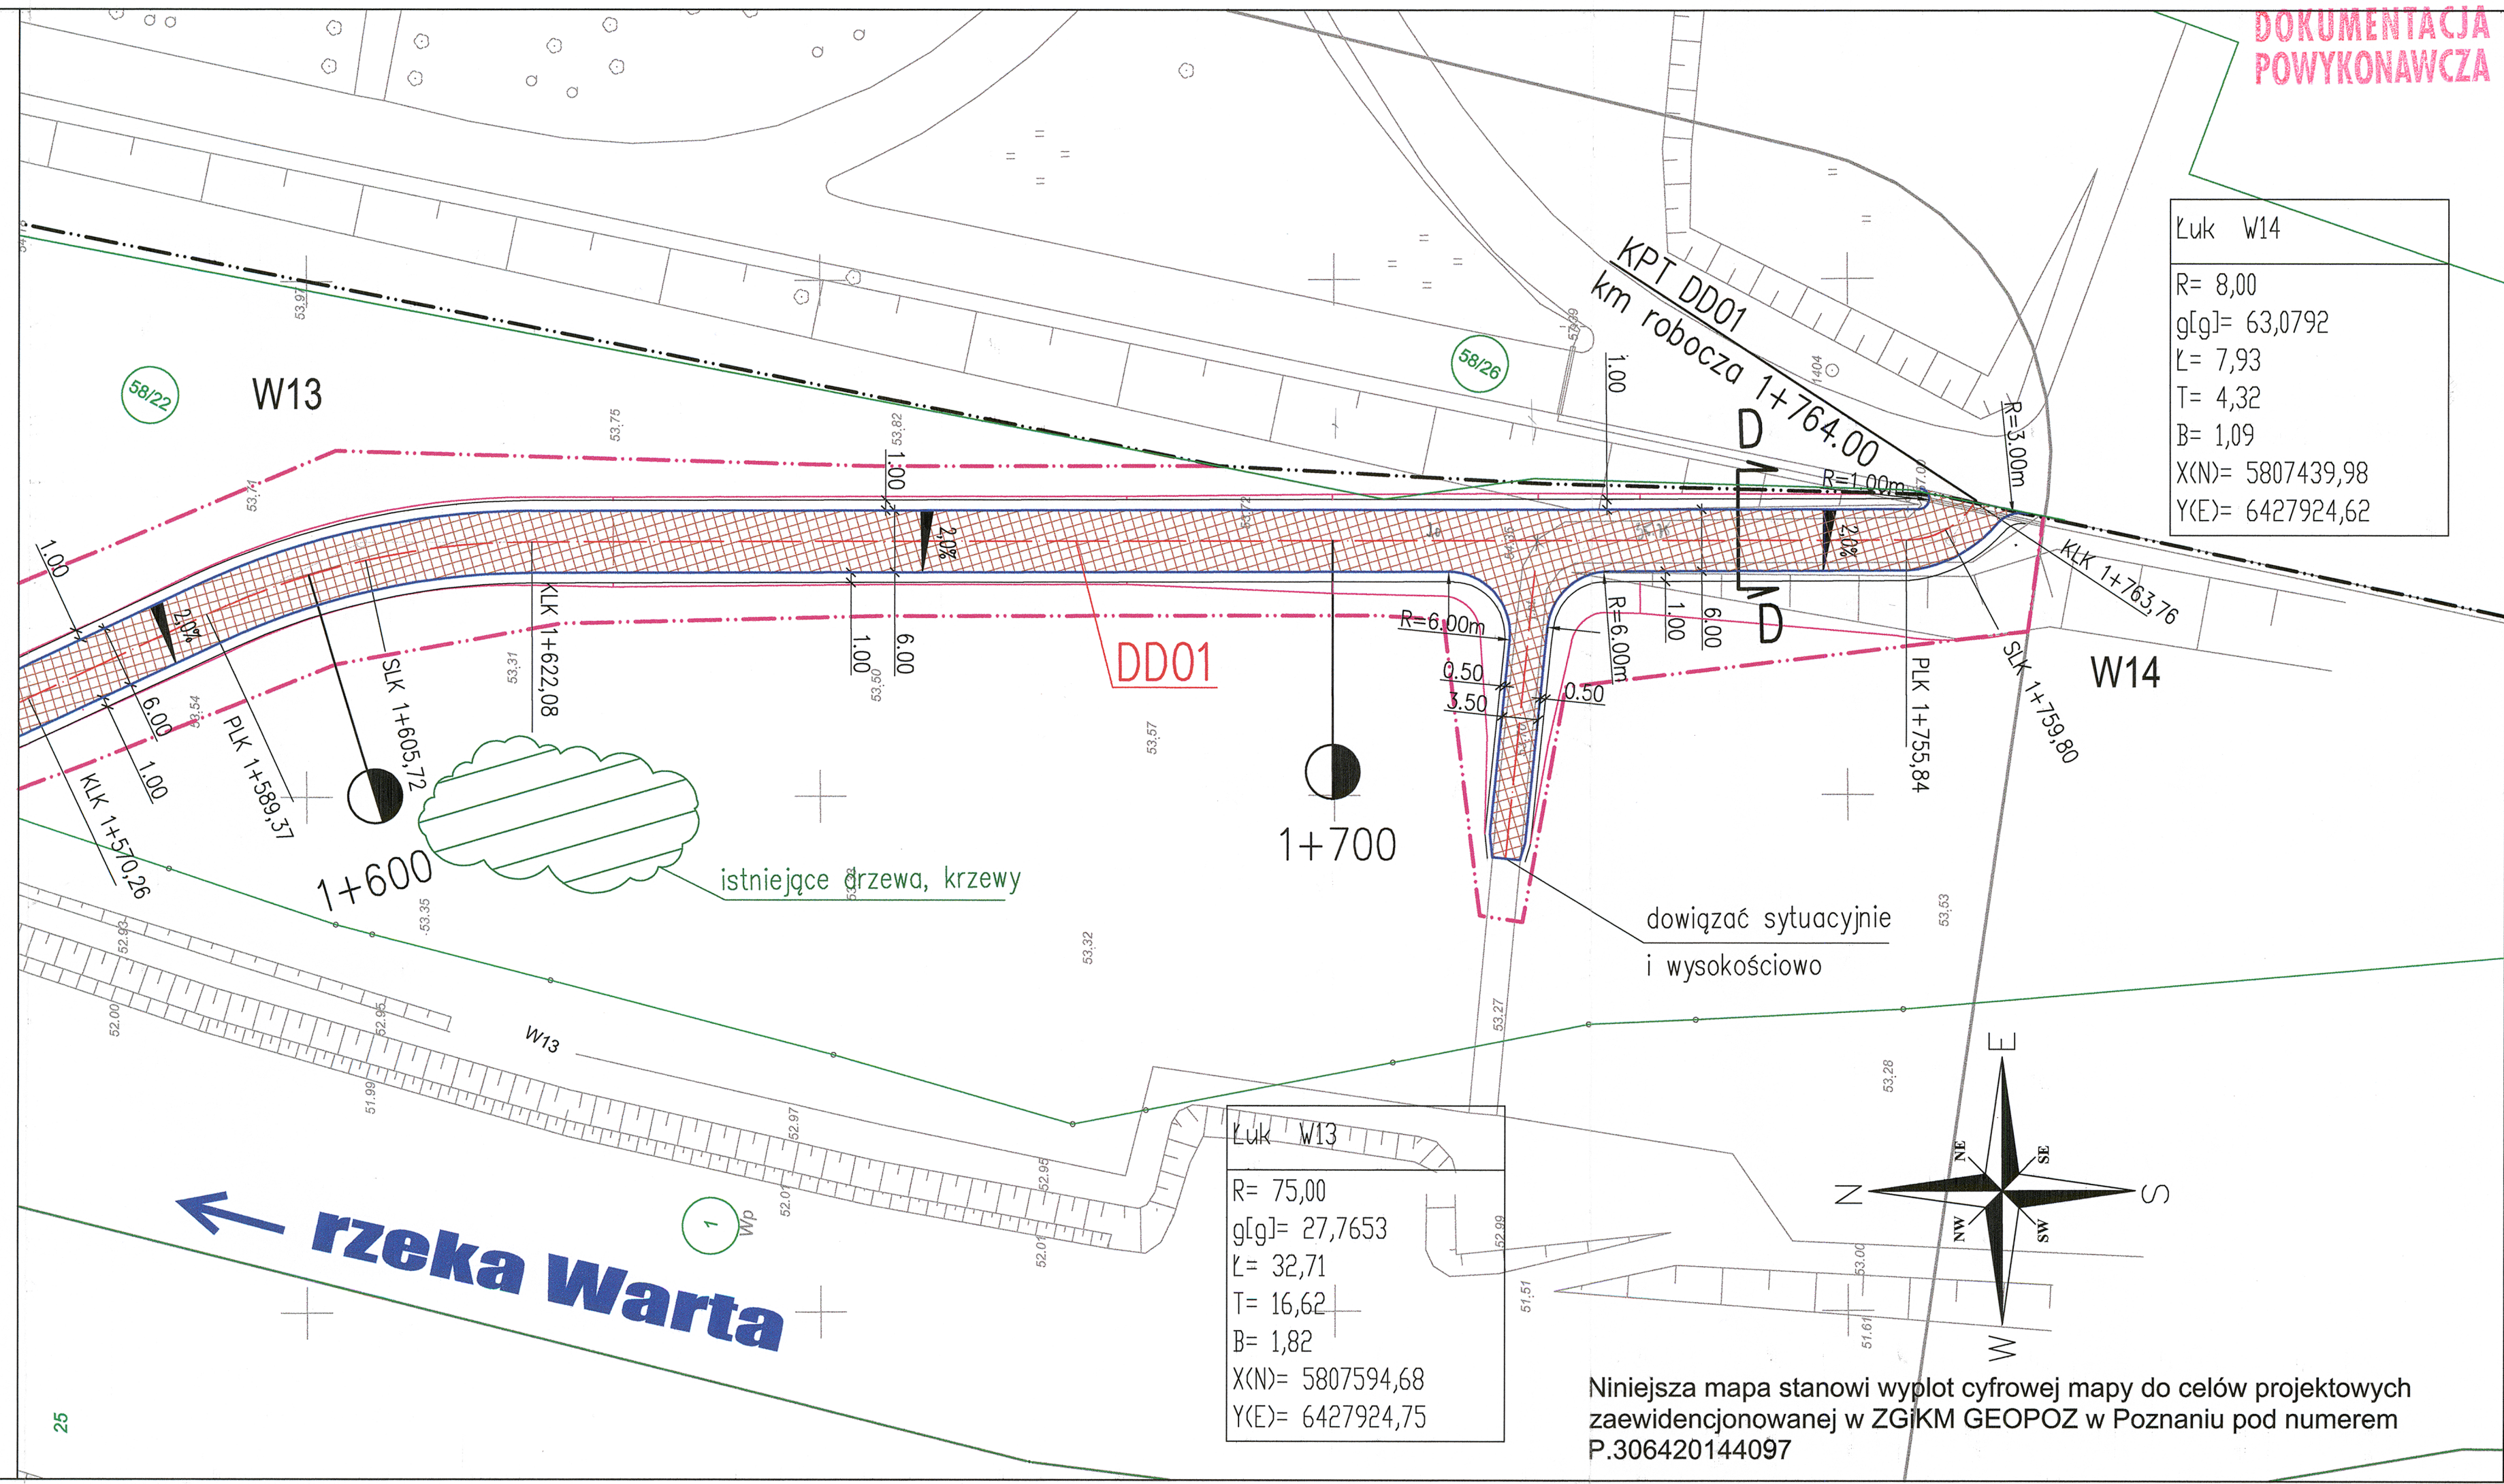

Łuk W14
R= 8,00
g[g]= 63,0792
L= 7,93
T= 4,32
B= 1,09
X(N)= 5807439,98
Y(E)= 6427924,62

Łuk W13
R= 75,00
g[g]= 27,7653
L= 32,71
T= 16,62
B= 1,82
X(N)= 5807594,68
Y(E)= 6427924,75

Niniejsza mapa stanowi wyplot cyfrowej mapy do celów projektowych
zaewidencjonowanej w ZGiKM GEOPOZ w Poznaniu pod numerem
P.306420144097