

OBJAŚNIENIA



3/16
proj. znaki pionowe

proj. znaki poziome




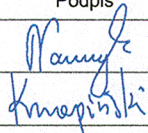
znaki pionowe do usunięcia



3/16 znaki pionowe

znaki poziome

znaki wg projektu ścieżki pieszo –
rowerowej na odcinku od rzeki
Główniej do rzeki Cybiny

Wykonawca:	 ALDROG Sp. z o. o. ul. Starołęcka 7, wej. A 61-361 Poznań tel.: 506 057 807	Data:	
		05.2016	
Inwestor:	Miasto Poznań Plac Kolegiacki 17 61-841 Poznań	Nr umowy:	
		KPRM-XI.042.8.2.1.2016	
PROJEKT BUDOWLANO - WYKONAWCZY DLA BUDOWY ŚCIEŻKI PIESZO - ROWEROWEJ, BIEGNĄCEJ POMIĘDZY RZEKĄ CYBINĄ A MOSTEM KRÓLOWEJ JADWIGI W POZNANIU W RAMACH ZADANIA: "WARTOSTRADA - POZNAŃSKI CIĄG PIESZO-ROWEROWY"			
BRANŻA DROGOWA			
Stanowisko:	Imię i nazwisko:	Nr uprawnień:	Specjalność:
Projektant:	mgr inż. P. Nowaczyk	WKP/0297/P000/09	Projektowanie bez ograniczeń w specjalności drogowej
Opracował:	mgr inż. P. Knapieński	-	-
			
PROJEKT DOCELOWEJ ORGANIZACJI RUCHU			Skala: 1:500 Nr rys.: 2.3

