DOKUMENTACJA POWYKONAWCZA

Wykonawca:	ALDROG Sp. z o. o. ul. Starołęcka 7, wej. A 61-361 Poznań tel.: 506 057 807		Data: 06.2016
Inwestor:	Miasto Poznań Plac Kolegiacki 17 61-841 Poznań		Nr umowy: KPRM-XI.042.8.2.1.2016

PROJEKT BUDOWLANO - WYKONAWCZY DLA BUDOWY ŚCIEŻKI PIESZO - ROWEROWEJ, BIEGNĄCEJ POMIEDZY RZEKĄ CYBINĄ, A MOSTEM KRÓLOWEJ JADWIGI W POZNANIU W RAMACH ZADANIA: "WARTOSTRADA - POZNAŃSKI CIĄG PIESZO-ROWEROWY"

BRANŻA DROGOWA

Stanowisko:	Imię i nazwisko:	Nr uprawnień:	Specjalność:	Podpis
Projektant:	mgr inż. P. Nowaczyk	WKP/0081/PO/09	Projektowanie bez ograniczeń w specjalności drogowej	
Opracował:	mgr inż. P. Knapiński			

PRZEKROJE POPRZECZNE

Skala: 1:100
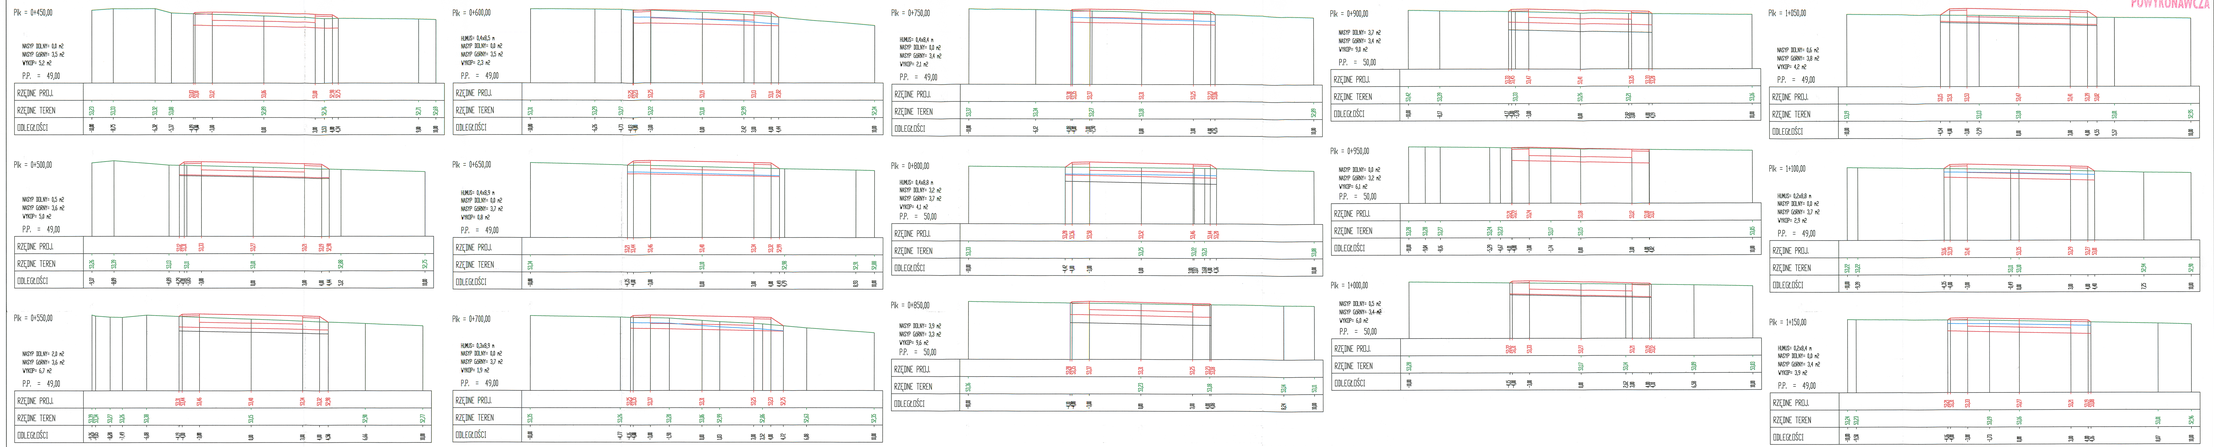
Nr rys.: 5.2